




Bestandsplan

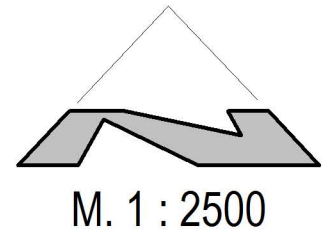

4.) Änderung im Bereich der Bebauungspläne "KLEINFELD-SÜD, 6. und 7. Änderung", Kernstadt Lahr

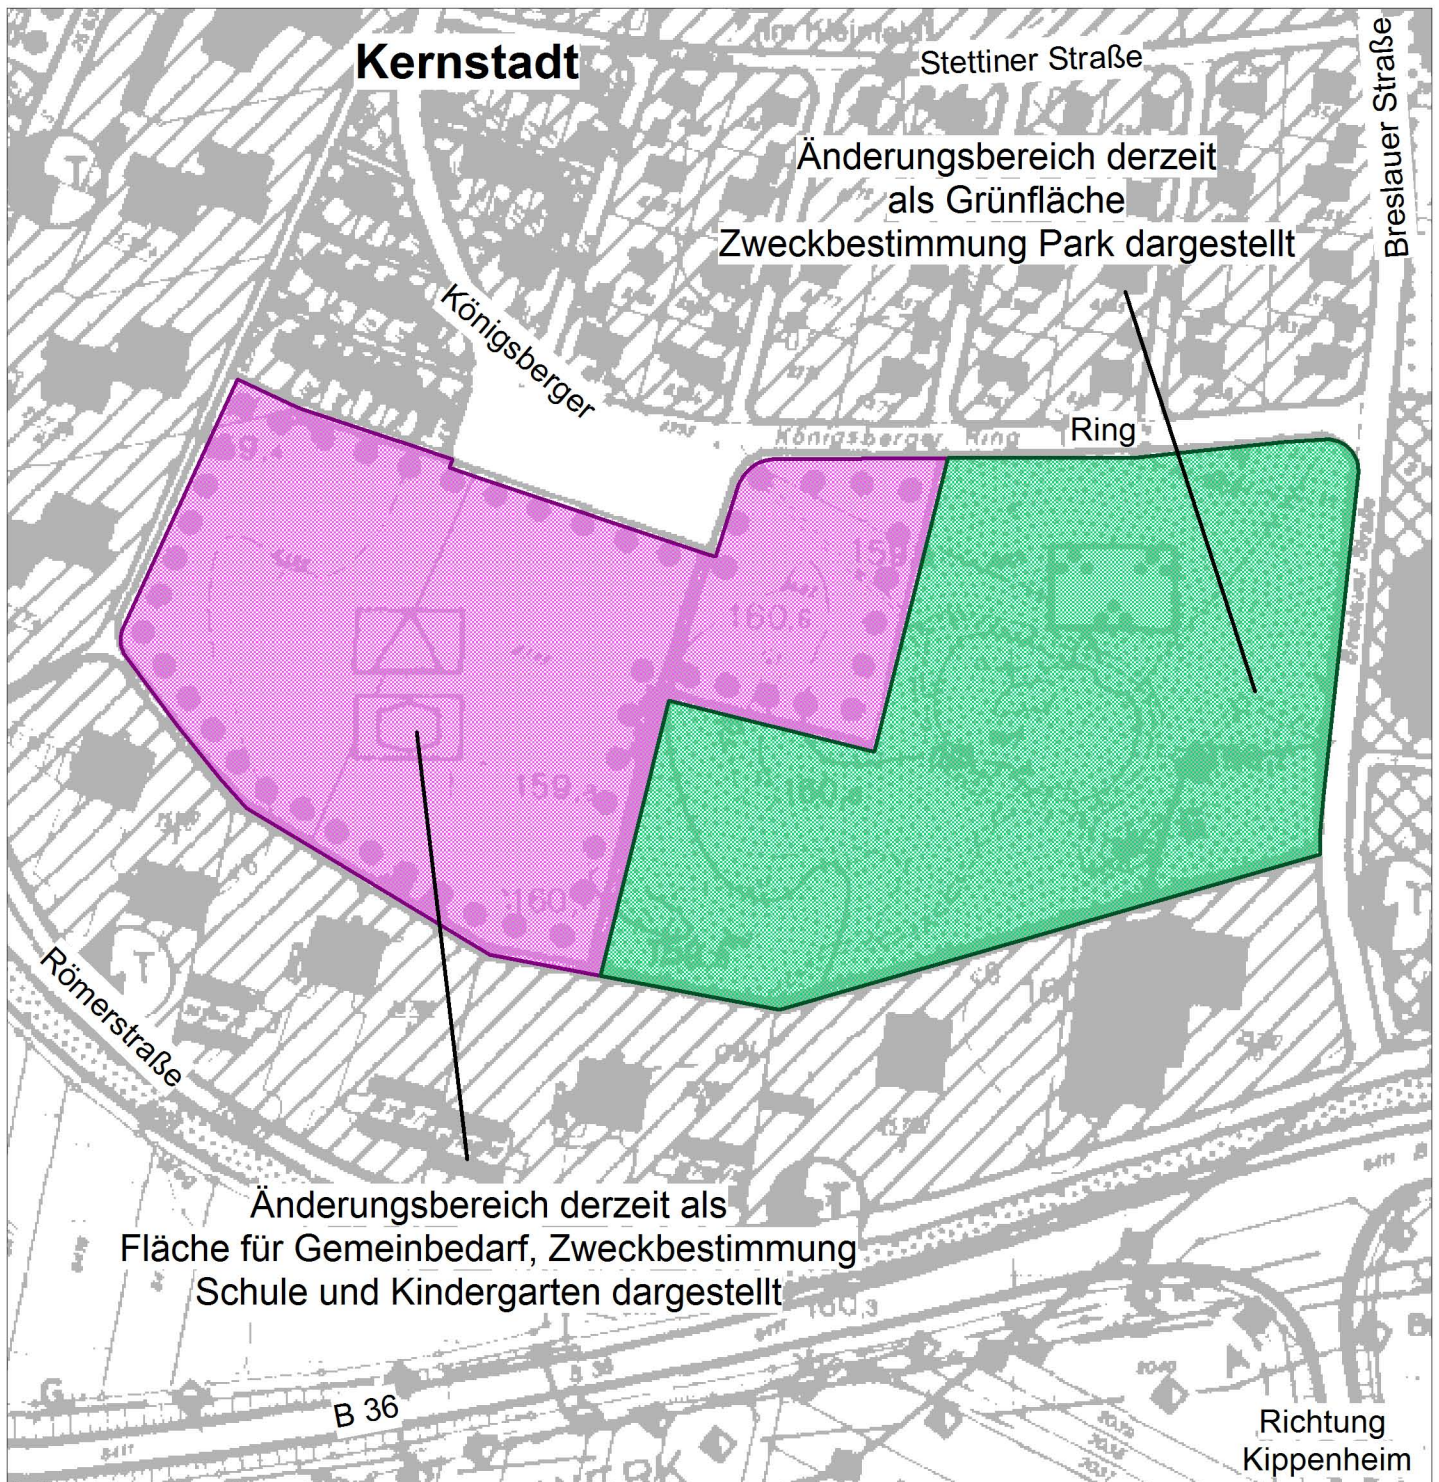

Entwurf

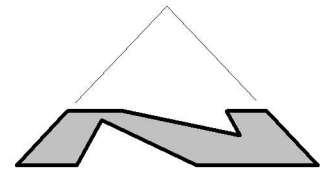

M. 1 : 2500

4.) Umwidmung bzw. Teilumwidmung im Bereich der Bebauungspläne "KLEINFELD-SÜD, 6. und 7. Änderung", Kernstadt Lahr

