




Bestandsplan

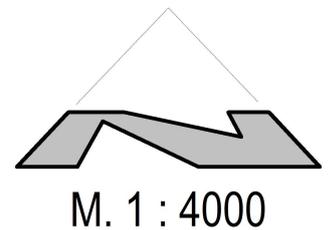

1.) Änderung im Bereich Bebauungsplan "BÜRGERPARK", Kernstadt Lahr

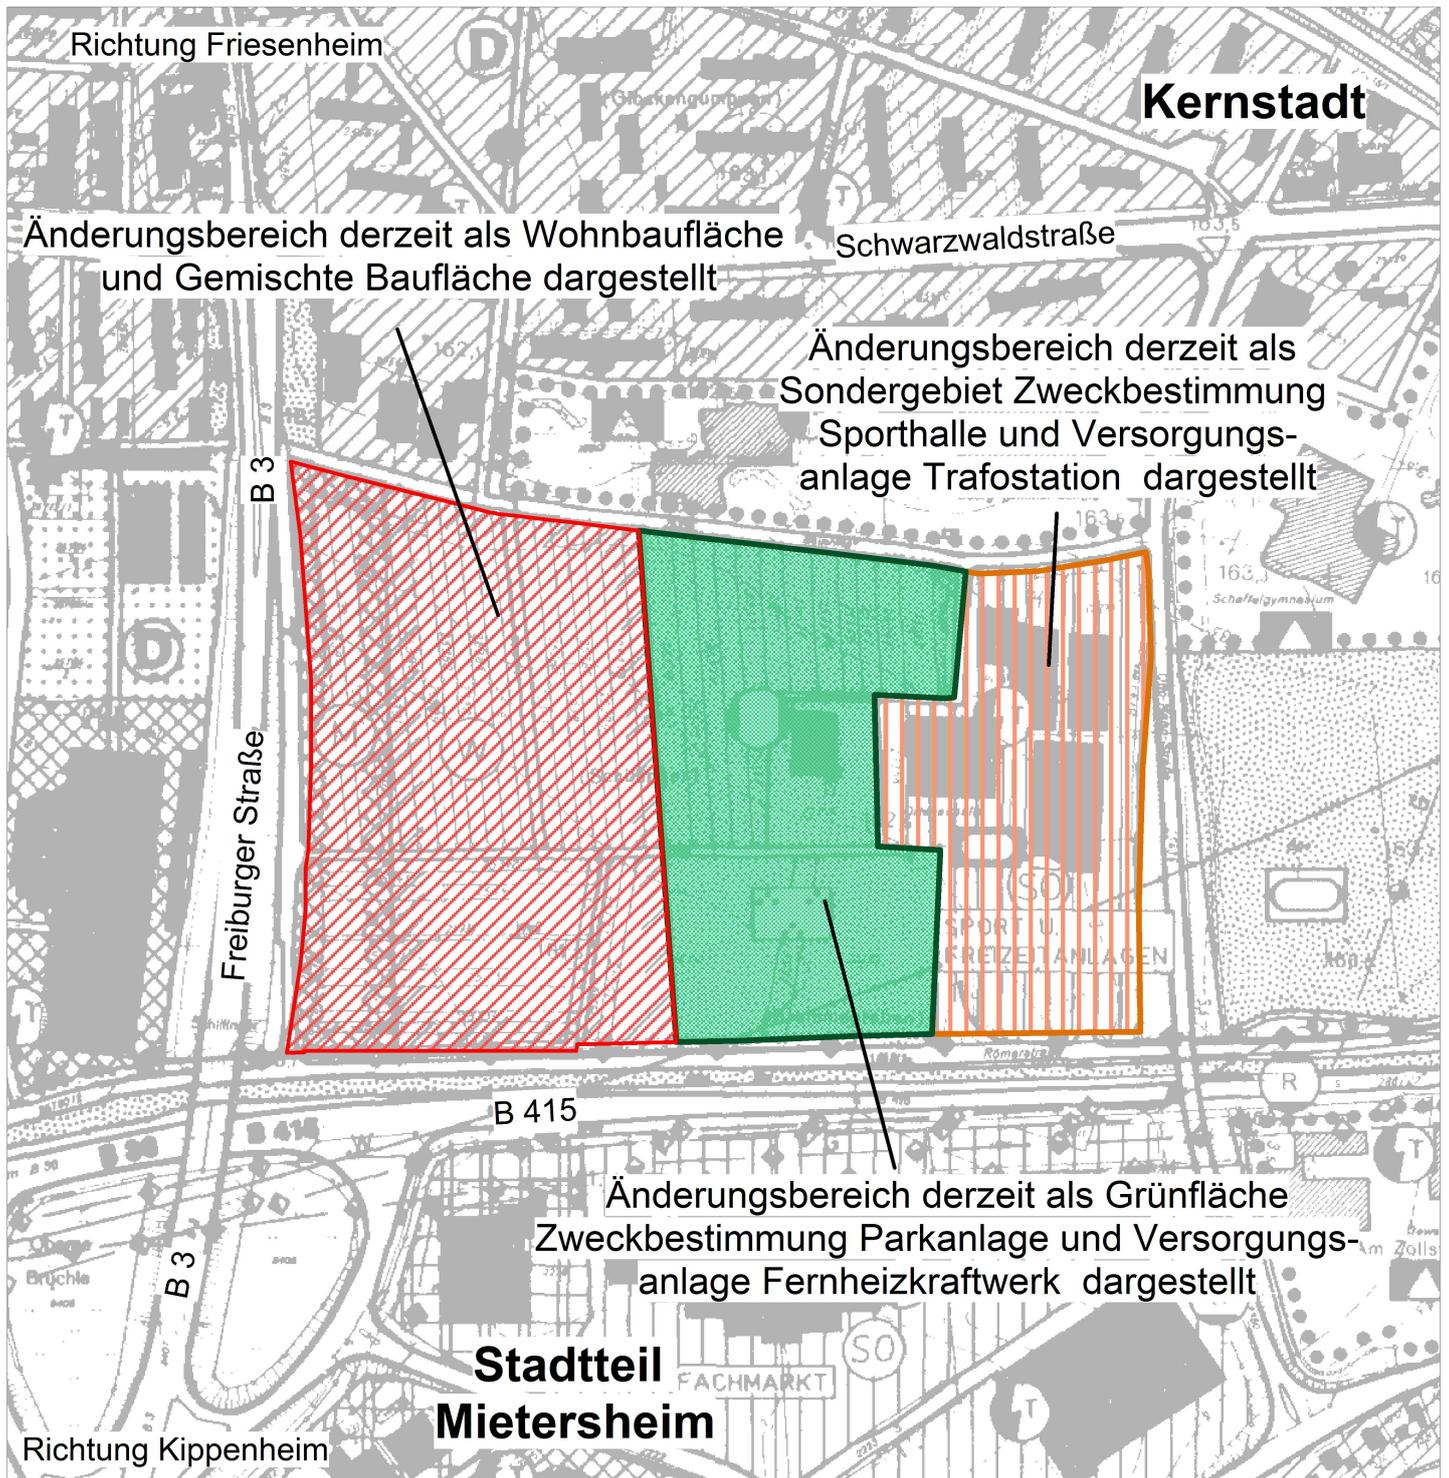

Entwurf

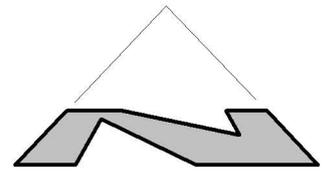

M. 1 : 4000

1.) Umwidmung bzw. Teilumwidmung im Bereich Bebauungsplan "BÜRGERPARK", Kernstadt Lahr

