




Bestandsplan

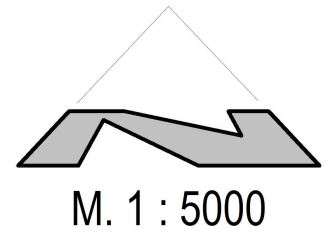

2.) Änderung im Bereich Bebauungsplan SEEPARK

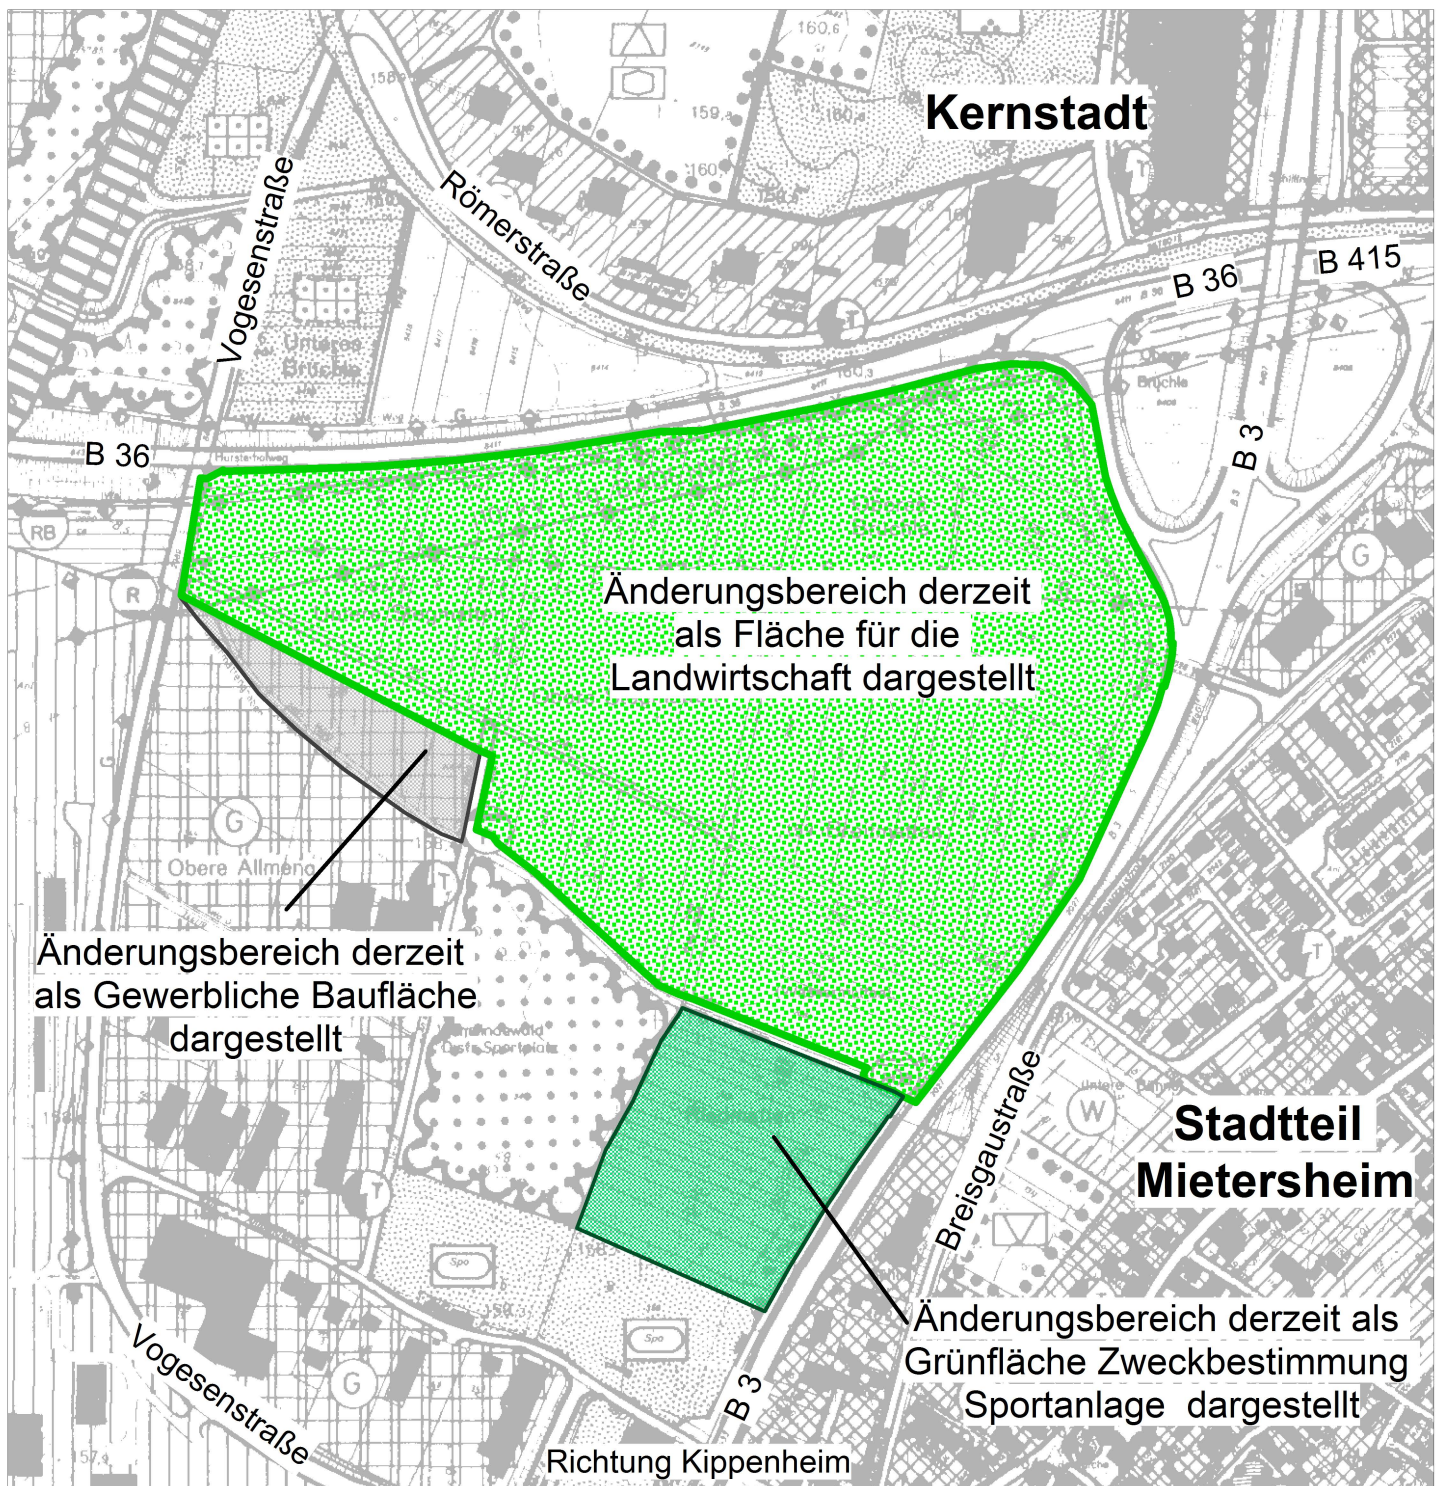

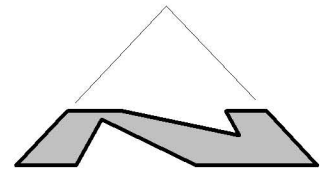

2.) Umwidmung bzw. Teilumwidmung im Bereich Bebauungsplan SEEPARK

