




Bestandsplan

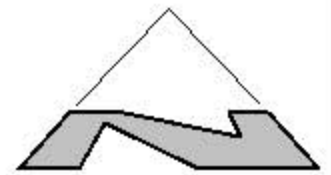

M. 1 : 2000

Änderung im Bereich "Bürgerhaus", Kippenheim

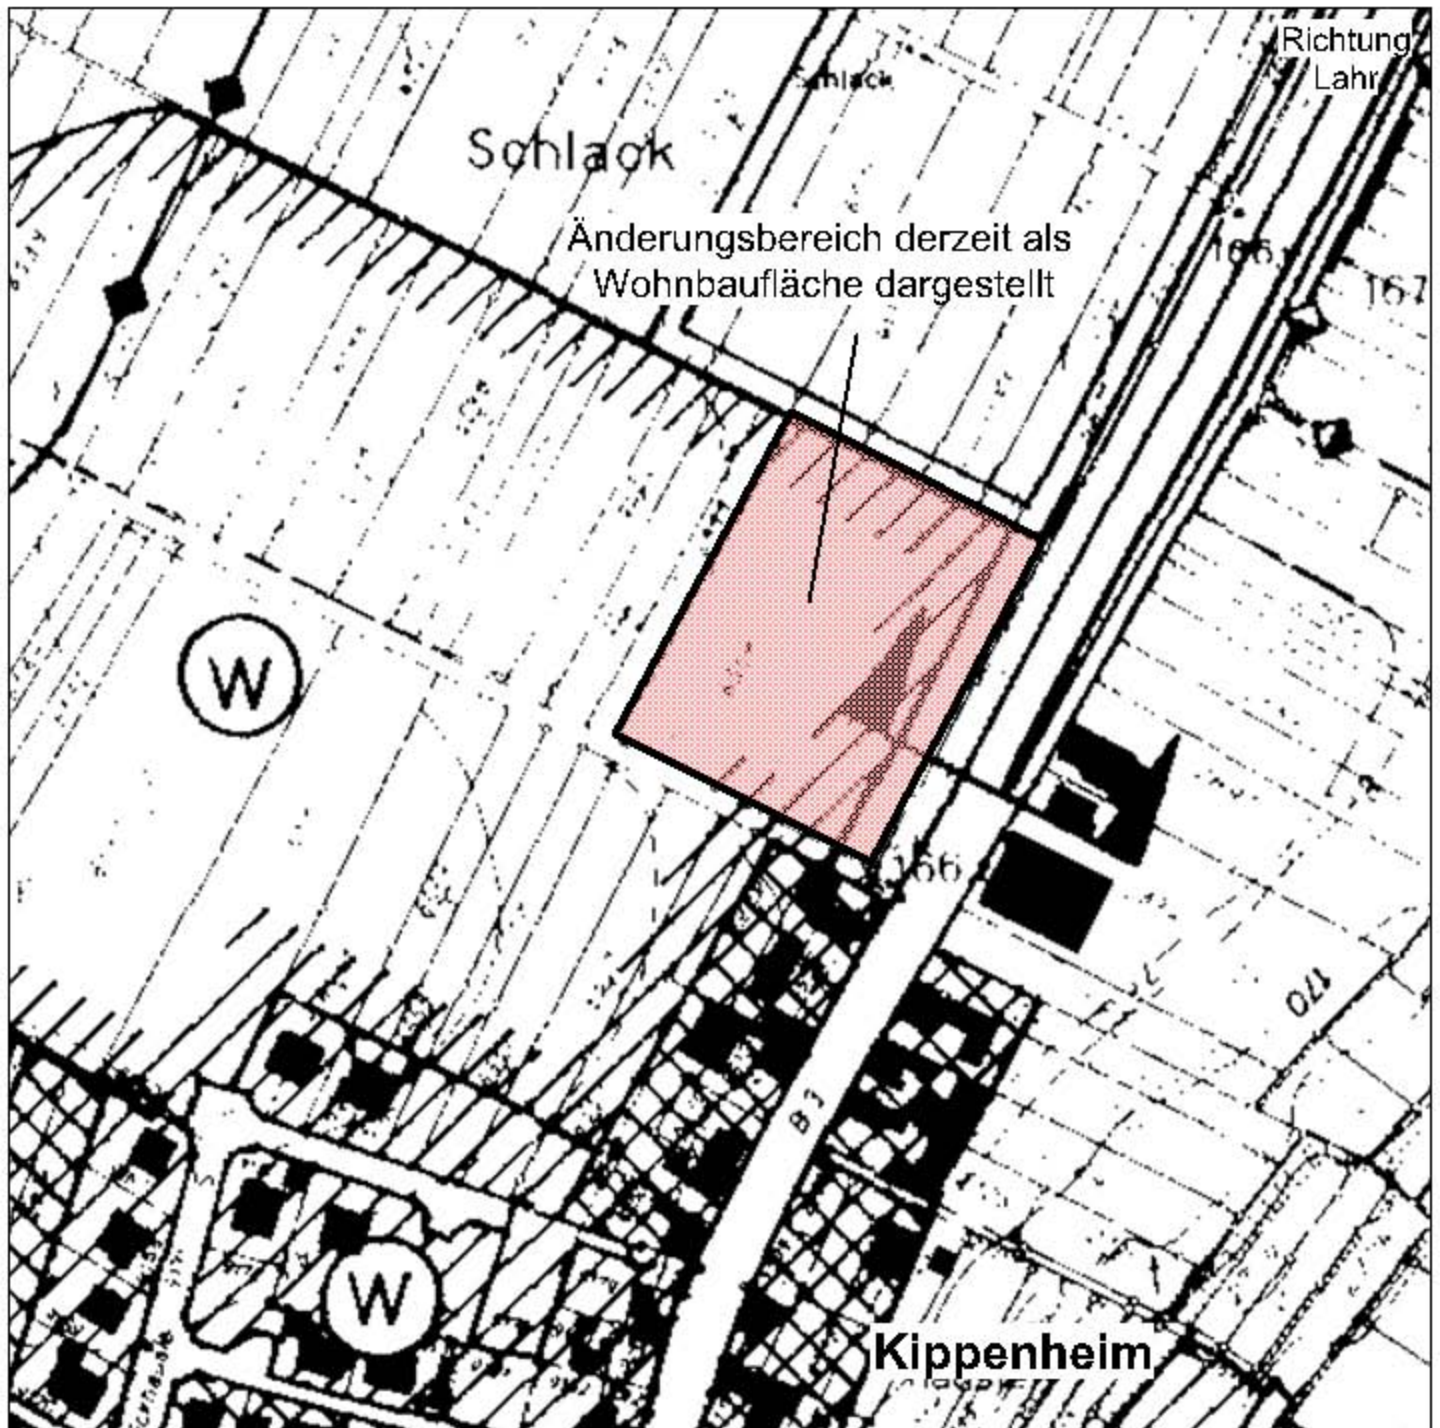

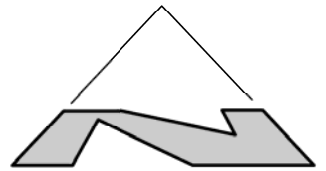

Umwidmung in Gemeinbedarfsfläche für kulturelle Zwecke, Kippenheim

