Flächennutzungsplan vom 20. März 1998

Bestandsplan

1.1 Änderung im Bereich Bebauungsplan KLINIKUM, Lahr, Stadtteil Langenwinkel

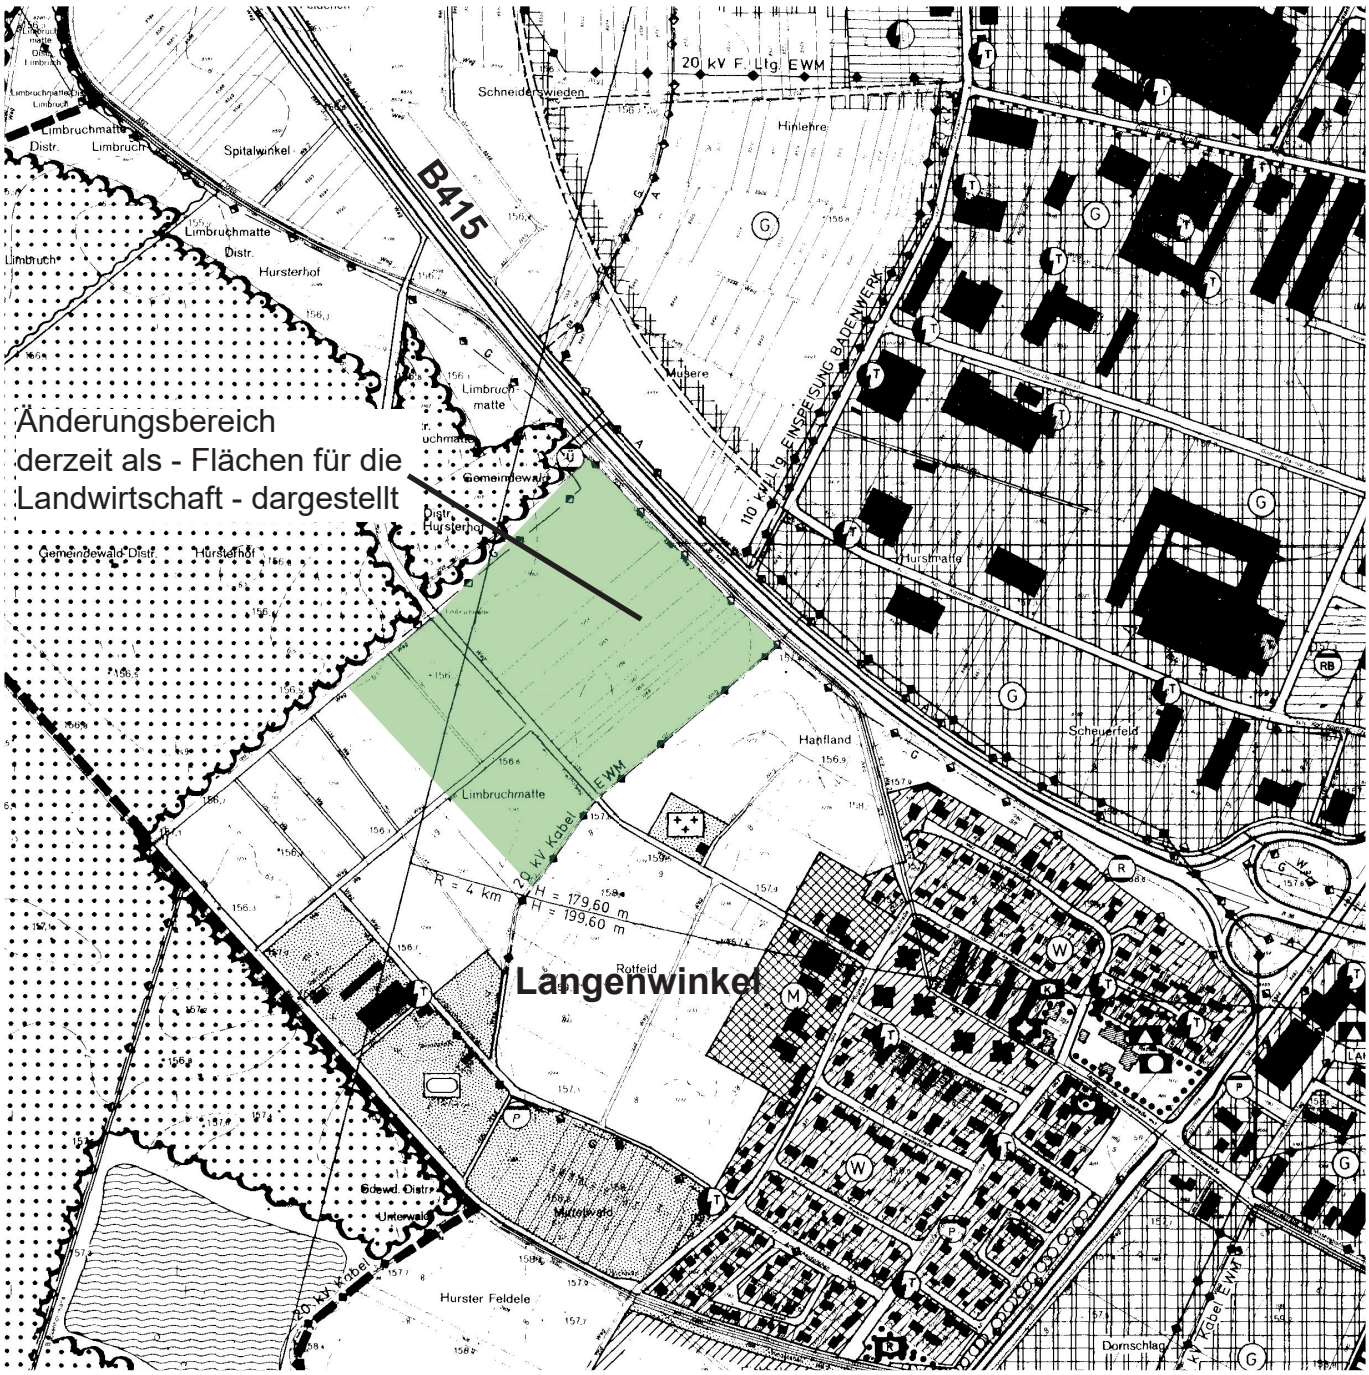

Stadtplanungsamt, 15. Mai 2024 Lü/yb

Stadt Lahr